


Mapa z inwentaryzacją powykonawczą budynku (budowli)

skala 1 : 500

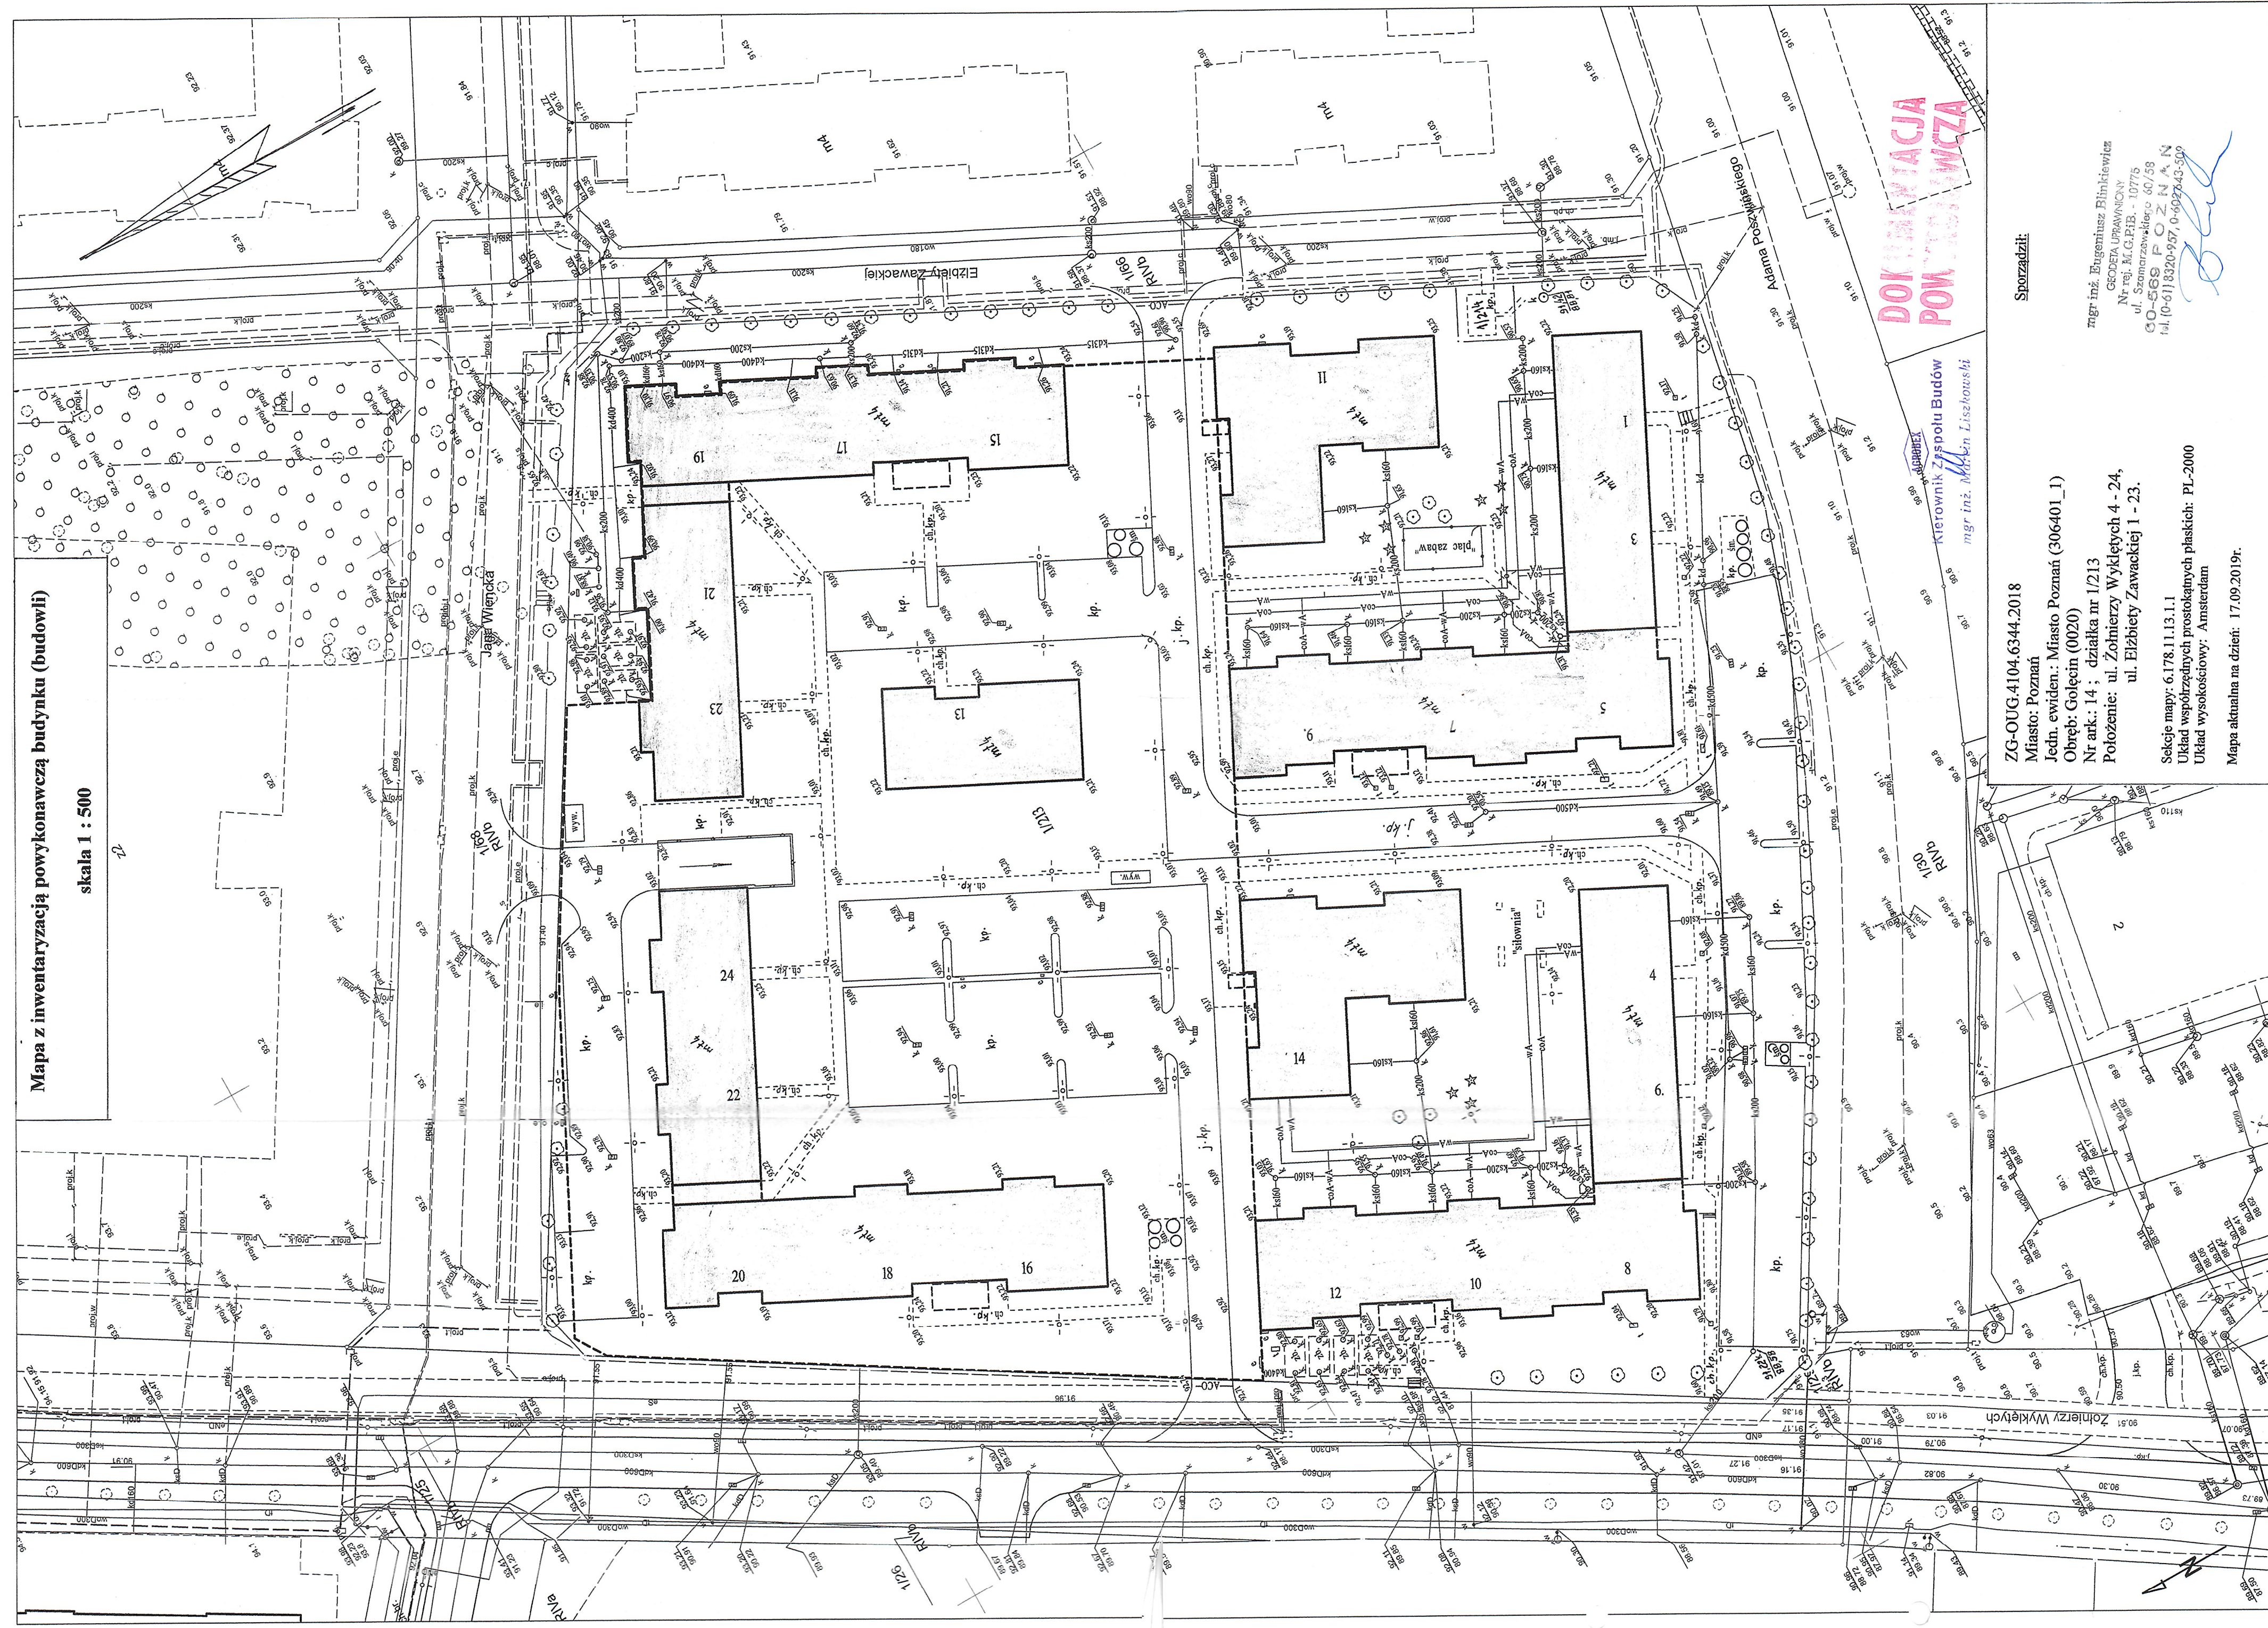

ZG-OUG-4104.6344.2018
Miasto: Poznań
Jedn. ewiden.: Miasto Poznań (306401_1)
Obręb: Gołecin (0020)
Nr ark.: 14 ; działka nr 1/213
Położenie: ul. Żołnierzy Wykłych 4 - 24,
ul. Elżbiety Zawackiej 1 - 23.

Sekcje mapy: 6.178.11.13.1.1
Układ współrzędnych prostokątnych płaskości: PL-2000
Układ wysokościowy: Amsterdam
Mapa aktualna na dzień: 17.09.2019r.

Sporządził:

mgr inż. Engiemusz Bliniewicz
GEODETA UPRAWNIENY
Nr rej. M.G.P.B. - 10775
ul. Szamarzewskiego 60/58
GO-SGS F O Z N A N
tel. (0-61) 8320-957, 0-6020-43-500

**DOKUMENTACJA
POWYKONAWCZA**

Kierownik Zespołu Budów
mgr inż. *Marian Liszowski*